


Lotissement "LE CLOS DES NOISETIERS"


Commune de SAINT CHRISTOPHE DU LIGNERON (85670)

"Rue des Prairies"

PLAN DE SITUATION

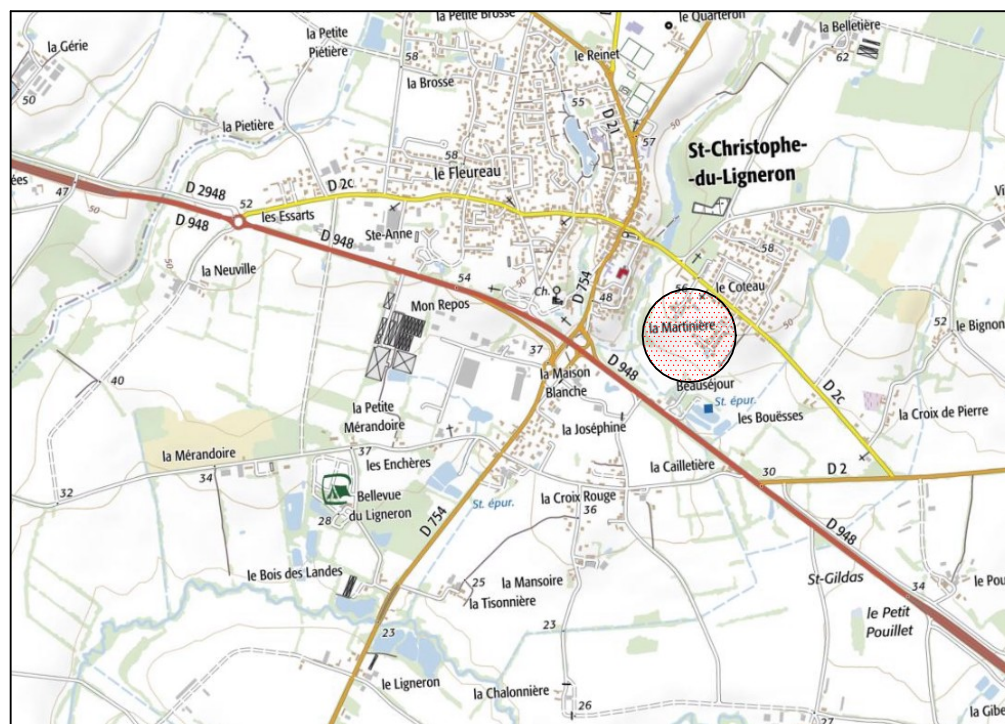


PLAN D'ENSEMBLE

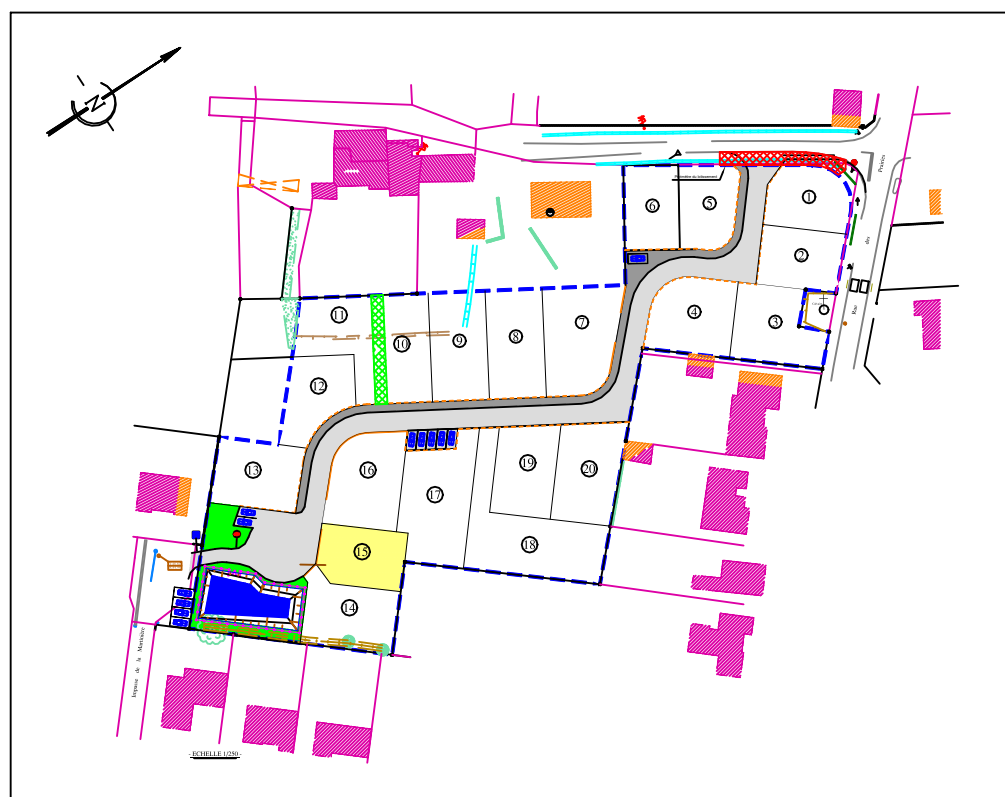

PLAN DE VENTE

LOT N°15

Surface de plancher maximale autorisée : 350 m²

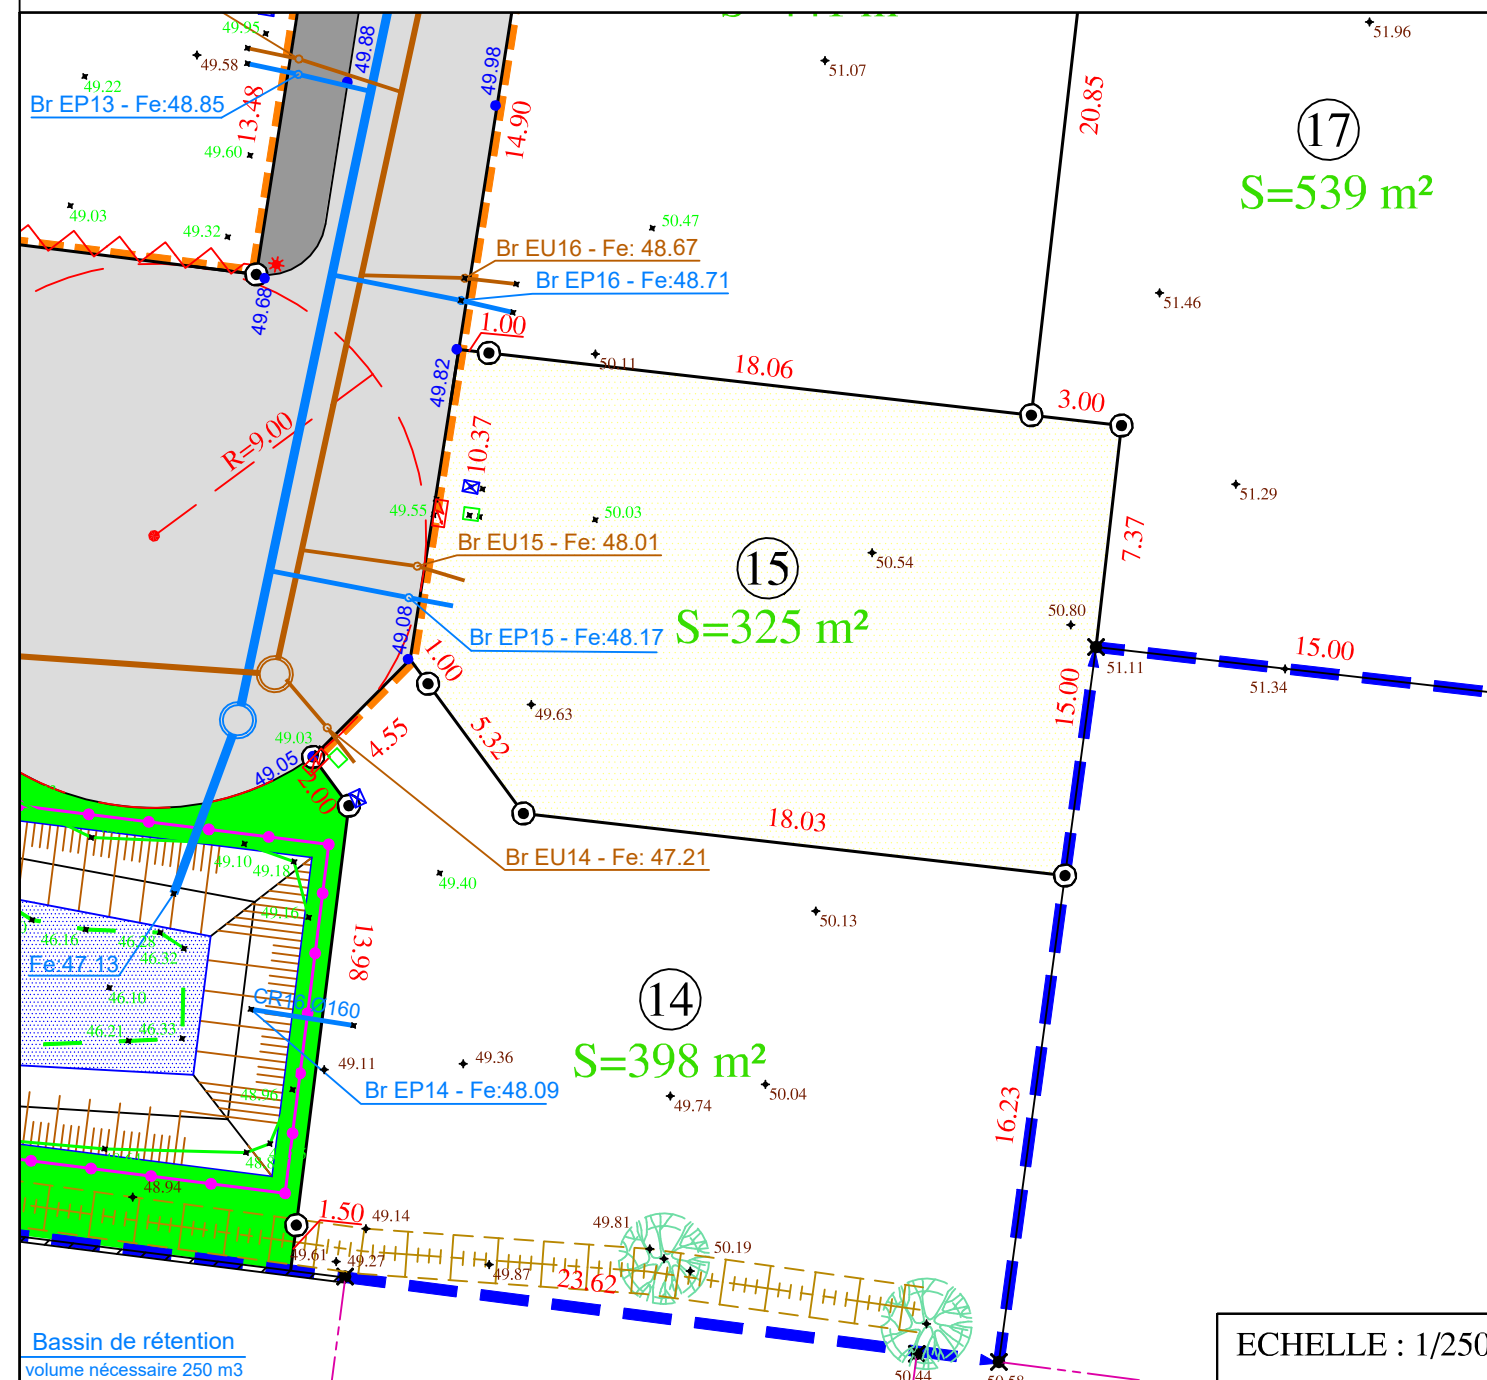

ECHELLE : 1/250

- Périmètre du lotissement
- Fondation de maintien
- Antenne EU PVC CR16 Ø125 + Tabouret Ø250
- Chaussée
- +43.25 Altitudes TN avant travaux
- Antenne EP PVC CR16 Ø160 + Tabouret Ø250
- Trottoir
- +43.25 Altitudes TN levées le 27/07/21
- Coffret électrique BT
- Espaces verts
- 54.16 Altitudes Projet
- Regard TELECOM/ Fibre
- Servitude réseaux
- Stationnements
- Regard Eau Potable
- Accès automobile interdit
- Emplacement fourreau des Candélabres

Nota : - La position des branchements AEP/TELECOM/ELEC et candélabres est portée selon le recolement effectué le 27/07/21 par le Cabinet H CESBRON.
 - Les antennes Eaux Usées et Eaux Pluviales sont portées selon le plan de recolement de l'entreprise CROCHET TP.

N° Dossier 19639

Cadastre : Section ZH Numéro 531

MAITRE D'OUVRAGE :

SARL LOTIPROMO
 Pôle Activ'Océan
 4, Square John Bardeen
 85300 CHALLANS
 contact@lotipromo.fr

GEOMETRE - EXPERT

MAÎTRE D'OEUVRE :

EURL CESBRON HUGUES
 26, Place A. Kastler
 85300 CHALLANS
 ☎ : 02.51.93.41.79
 accueil@cesbrongeometre.fr



GÉOMÈTRE-EXPERT
 CONSEILLER VALORISER GARANTIR

ARCHITECTE :

BESLIER-SIMON Agence d'Architecture
 Les Salorges - 6, Rue du Gatineau
 85270 SAINT HILAIRE DE RIEZ
 ☎ : 02.51.54.47.47
 contact@beslier-simon.fr



BUREAU D'ETUDES :

OCE Environnement
 23, place Galilée
 85300 CHALLANS
 ☎ : 02.51.35.63.79
 contact@be-oce.fr