


Commune de SAINT CHRISTOPHE DU LIGNERON (85670)
"Rue des Prairies"

PLAN DE SITUATION



PLAN D'ENSEMBLE

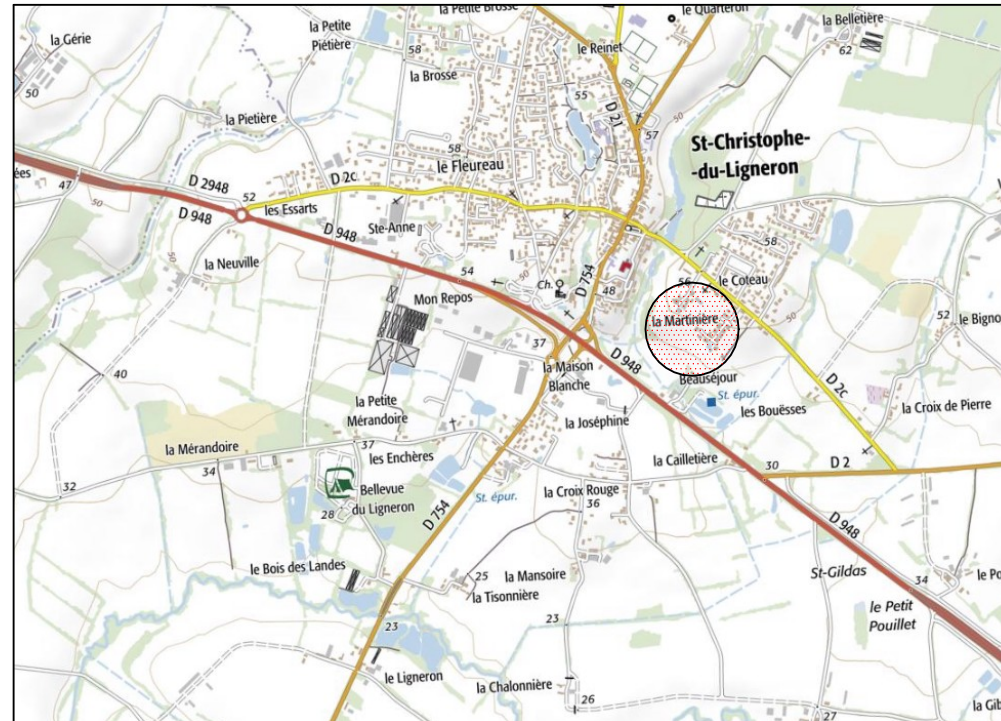

MAITRE D'OUVRAGE :

SARL LOTIPROMO

Pôle Activ'Océan
4, Square John Bardeen
85300 CHALLANS
contact@lotipromo.fr

GEOMETRE - EXPERT

MAÎTRE D'OEUVRE :

EURL CESBRON HUGUES
26, Place A. Kastler
85300 CHALLANS

 : 02.51.93.41.79

accueil@cesbrongemetre.fr



GÉOMÈTRE-EXPERT
CONSEILLER VALORISER GARANTIR

ARCHITECTE :

BESLIER-SIMON Agence d'Architecture
Les Salorges - 6, Rue du Gatineau
85270 SAINT HILAIRE DE RIEZ

 : 02.51.54.47.47

contact@beslier-simon.fr



BUREAU D'ETUDES :

OCE Environnement

23, place Galilée
85300 CHALLANS


 : 02.51.35.63.79

contact@be-oce.fr

PLAN DE VENTE

LOT N°6

Surface de plancher maximale autorisée : 350 m²

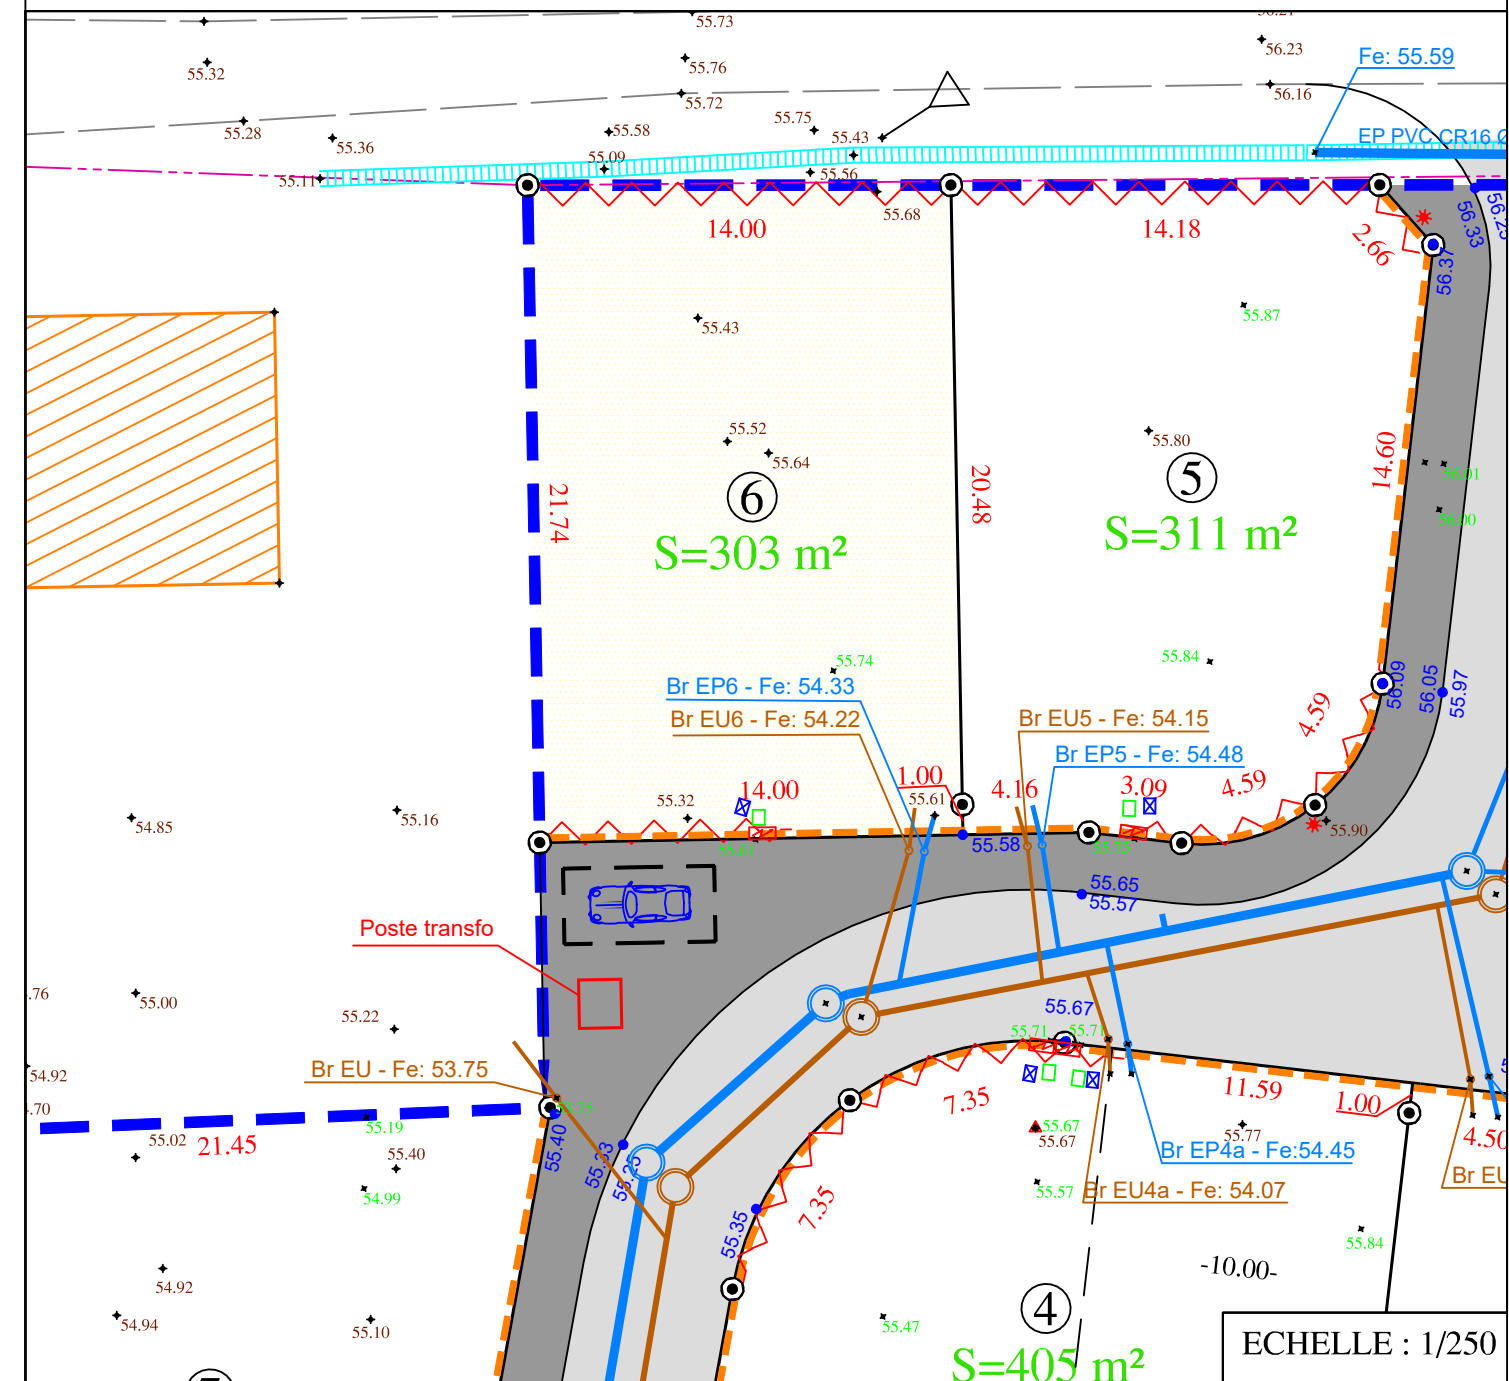

ECHELLE : 1/250

- | | | | | | |
|---|---------------------------|---|---------------------------------------|---|--|
|  | Périmètre du lotissement |  | Fondation de maintien |  | Antenne EU PVC CR16 Ø125 + Tabouret Ø250 |
|  | Chaussée |  | 43.25 Altitudes TN avant travaux |  | Antenne EP PVC CR16 Ø160 + Tabouret Ø250 |
|  | Trottoir |  | 43.25 Altitudes TN levées le 27/07/21 |  | Coffret électrique BT |
|  | Espaces verts |  | 54.16 Altitudes Projet |  | Regard TELECOM/ Fibre |
|  | Servitude réseaux |  | Stationnements |  | Regard Eau Potable |
|  | Accès automobile interdit |  | Emplacement fourreau des Candélabres | N° Dossier 19639 | |

Nota : - La position des branchements AEP/TELECOM/ELEC et candélabres est portée selon le recolement effectué le 27/07/21 par le Cabinet H CESBRON.
- Les antennes Eaux Usées et Eaux Pluviales sont portées selon le plan de recolement de l'entreprise CROCHET TP.

Cadastre : Section ZH Numéro 516

N° Dossier 19639