Lotissement "LE CLOS DES NOISETIERS"

Commune de SAINT CHRISTOPHE DU LIGNERON (85670)

"Rue des Prairies"

MAITRE D'OUVRAGE :

SARL LOTIPROMO
Pôle Activ'Océan
4, Square John Bardeen
85300 CHALLANS
contact@lotipromo.fr

GEOMETRE - EXPERT
MAÎTRE D'OEUVRE :

EURL CESBRON HUGUES
26, Place A. Kastler
85300 CHALLANS
☏ : 02.51.93.41.79
acceuil@cesbrongeometre.fr

GÉOMÈTRE-EXPERT
CONSEILLER VALORISER GARANTIR

ARCHITECTE :

BESLIER-SIMON Agence d'Architecture
Les Salorges - 6, Rue du Gatineau
85270 SAINT HILAIRE DE RIEZ
☏ : 02.51.54.47.47
contact@beslier-simon.fr

BESLIER & SIMON AGENCE D'ARCHITECTURE

BUREAU D'ETUDES :

OCE Environnement
23, place Galilée
85300 CHALLANS
☏ : 02.51.35.63.79
contact@be-oce.fr

PLAN DE SITUATION

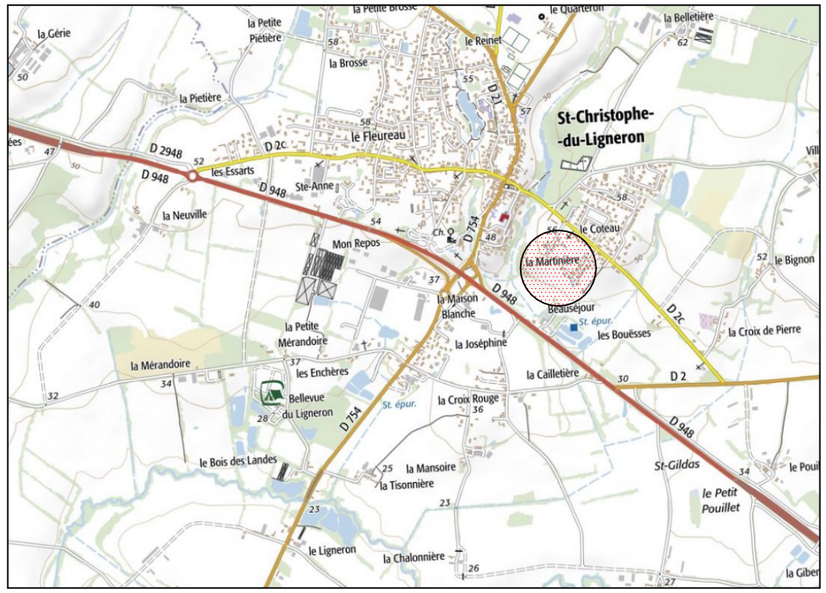

PLAN D'ENSEMBLE

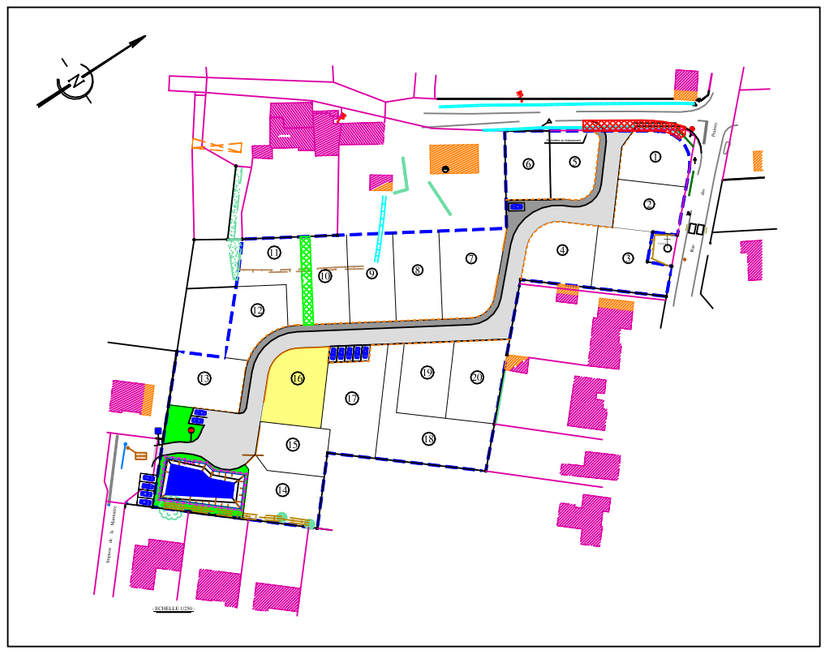

PLAN DE VENTE

LOT N°16

Surface de plancher maximale autorisée : 350 m²

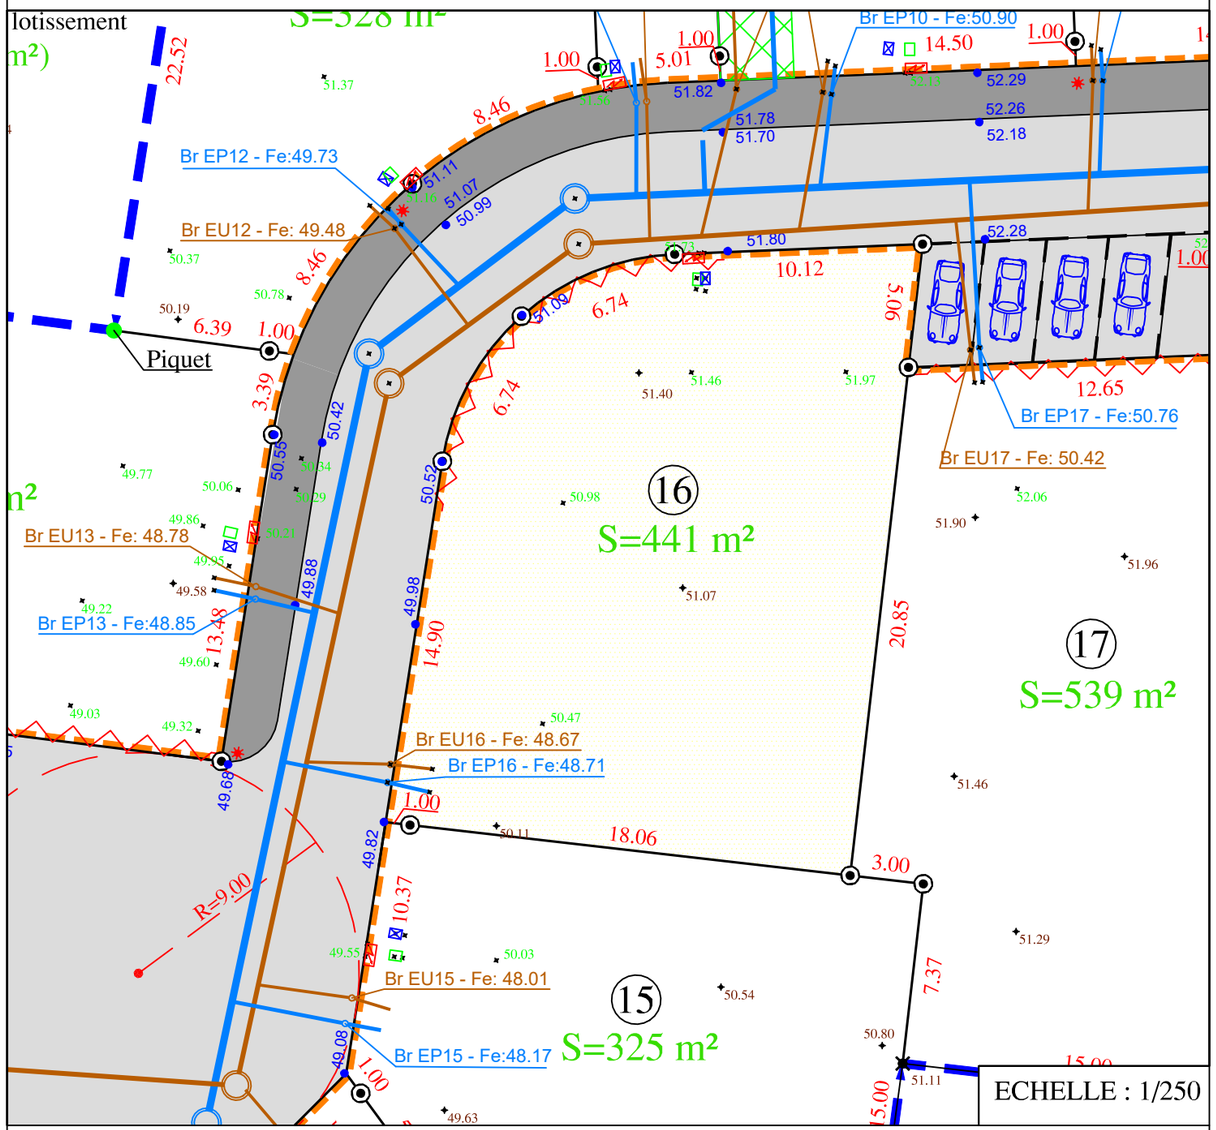

Périmètre du lotissement	Fondation de maintien	Antenne EU PVC CR16 Ø125 + Tabouret Ø250
Chaussée	43.25 Altitudes TN avant travaux	Antenne EP PVC CR16 Ø160 + Tabouret Ø250
Trottoir	43.25 Altitudes TN levées le 27/07/21	Coffret électrique BT
Espaces verts	54.16 Altitudes Projet	Regard TELECOM/ Fibre
Servitude réseaux	Stationnements	Regard Eau Potable
Accès automobile interdit	Emplacement fourreau des Candélabres	

N° Dossier 19639

Nota : *- La position des branchements AEP/TELECOM/ELEC et candélabres est portée selon le recolement effectué le 27/07/21 par le Cabinet H CESBRON.*
- Les antennes Eaux Usées et Eaux Pluviales sont portées selon le plan de recolement de l'entreprise CROCHET TP.

Cadastre : Section ZH Numéro 532